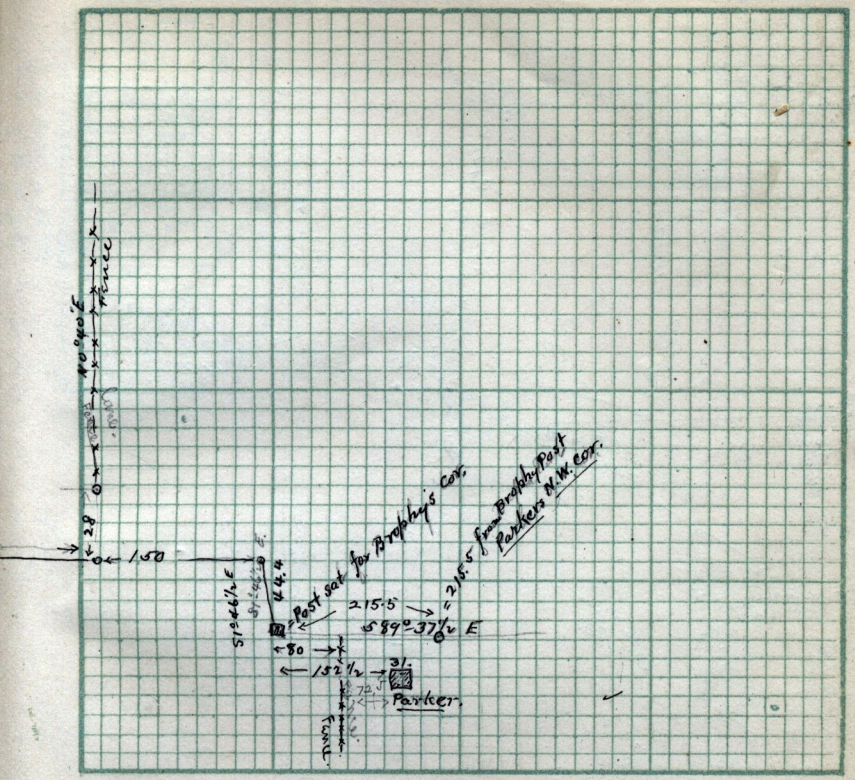

Scale: ..... Chains per inch.