


Canal 5900 W

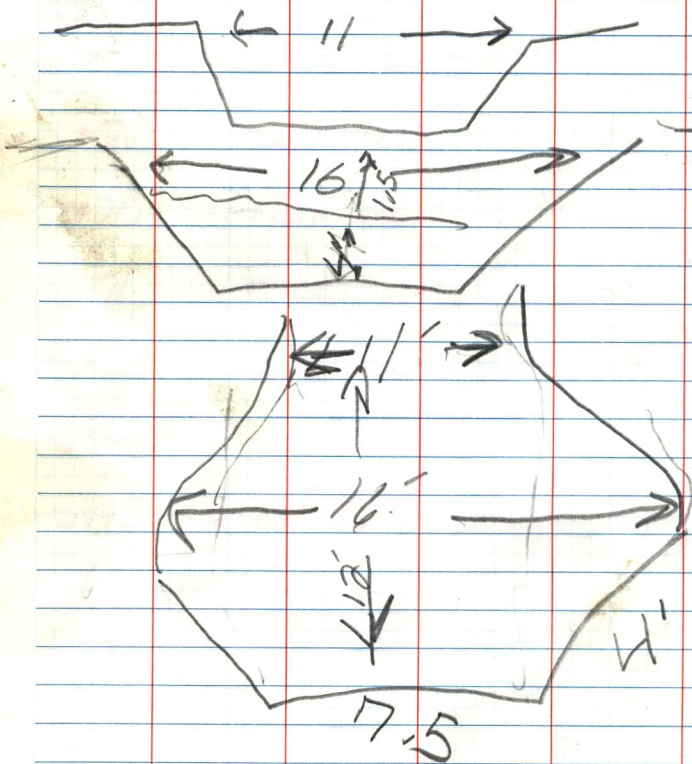

Flow