


F.W. @
G.G. V

12-3-80 MC51-15

Kissel Ave
0+00

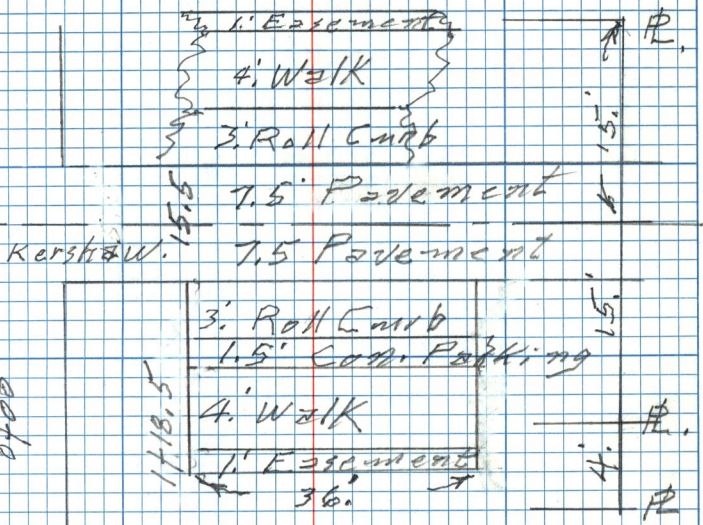

- 0+15.75 Essement 0+15-R
- 0+14.75 4' Walk
- 0+10.75 3' Roll curb
- 0+07.75 7.75-pave.
- 0+00 - E of Kershaw St. 0+00 H
- 0+07.75 7.75-pave.
- 0+07.75 3' Roll curb
- 0+10.75 1.5' Con. Parking
- 0+12.25 4' Walk
- 0+16.25 1' Essement 0+15-R (4')
- 0+17.25 0+19-R